


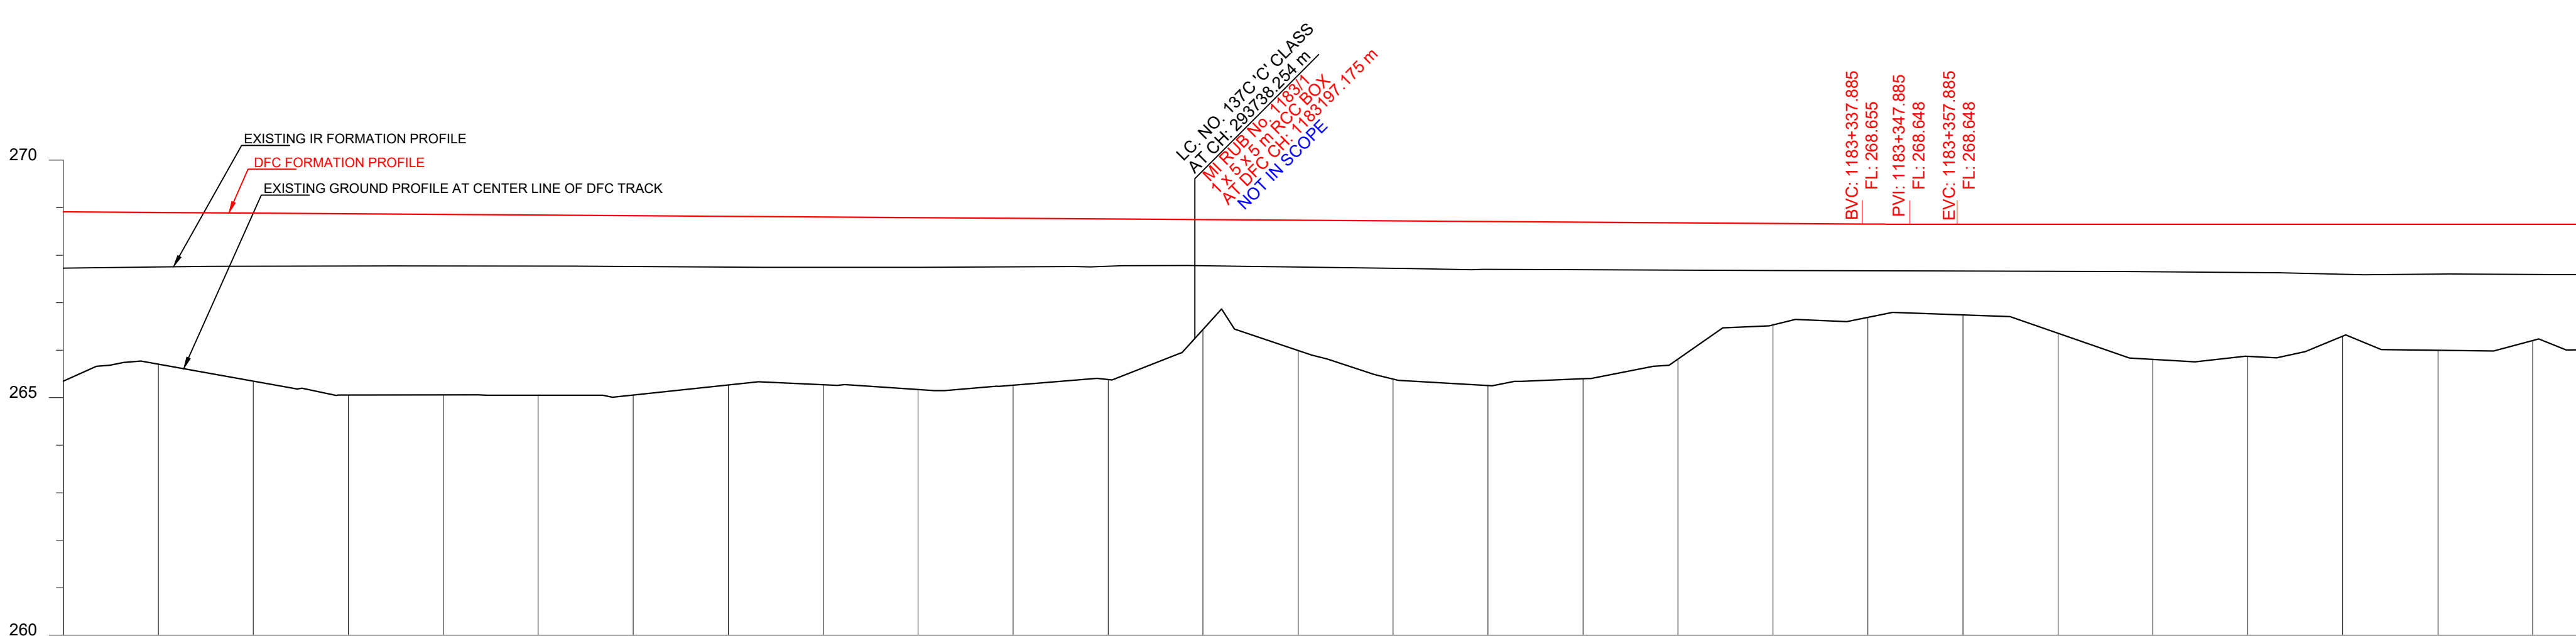

L - SECTION

MATCH LINE - 213
CH:294030/
CH:294000

2

M-294

1	2	3	466
---	---	---	---	---	---	---	---	---	----	----	-----	-----	


[illegible]

1

9	12.877
---	--------

	.438	-	266.009	-	+2.63
--	------	---	---------	---	-------

68.648	1.042	267
--------	-------	-----

1.083	267.606	2
-------	---------	---

2	268.278	269.361
---	---------	---------

294030.2/-	1183489
294000.0	

AS BUILT DRAWING			
TITLE	AS-BUILT PLAN AND PROFILE	DFCC APPR. NO. -	
		ENGG. APPR. NO. -	
FROM IR KM: 293.500 TO 294.000		DRG NO. -301-2/AL/A/1213	
DFC KM: 1182.959 TO 1183.489		SHEET NO. : 1 OF 1	STATUS
		DATE : 27.08.2024	A

TR
